

ZESTAWIENIE POWIERZCHNI PARTERU

NR	NAZWA	POW. m ² UŻYTKOWA	POW. m ² RUCHU	POW. m ² USŁUGOWA
0.01	LOKAL USŁUGOWY	83.91		
0.02	LOKAL USŁUGOWY	71.89		
0.03	TOALETA		19.07	
0.04	HOL		28.13	
0.05	KŁATKA SCHODOWA SZACHTY			0.24
RAZEM PARTER		203.24	47.20	0.24

RAZEM POW. UŻYTKOWA BUDYNKU	546.60 m ²
RAZEM POW. NETTO BUDYNKU	673.58 m ²
KUBATURA NETTO BUDYNKU	1846.05 m ³

UWAGA:

- wymiary podano w centymetrach a poziomy w metrach;

KONIORSTUDIO

architektura kontekstu
40-062 Katowice ul. Klipskiego 46 tel. +48 32 609 56 00
fax +48 32 609 56 09 biuro@koniorstudio.pl www.koniorstudio.pl

TEMAT PROJEKTU
**PRZEBUDOWA I ROZBUDOWA BUDYNKU MIESZKALNEGO
NA BUDYNEK USŁUGOWY
Z APARTAMENTAMI MIESZKALNYMI**

ADRES
UL. STOJAŁOWSKIEGO 43, BIELSKO-BIAŁA

INWESTOR
KONIOR Firma projektowo budowlana sp.j. - ANDRZEJ KONIOR, KRZYSZTOF KONIOR
UL. MARIACKA 9, 40-001 KATOWICE

AUTOR

mgr inż. arch. Andrzej Witkowski nr upr. 98/02

OPRACOWAŁ

mgr inż. arch. Marcin Jurkiewicz

SPRAWDZIŁ

mgr inż. arch. Tomasz M. Kontor nr upr. 20/96/BB

BRANŻA
ARCHITEKTURA

FAZA
DOKUMENTACJA POWYKONAWCZA


TEMAT RYSUNKU
RZUT PARTERU

DATA
LISTOPAD 2009

SKALA
1:100

NUMER RYSUNKU

089-A/PW-102

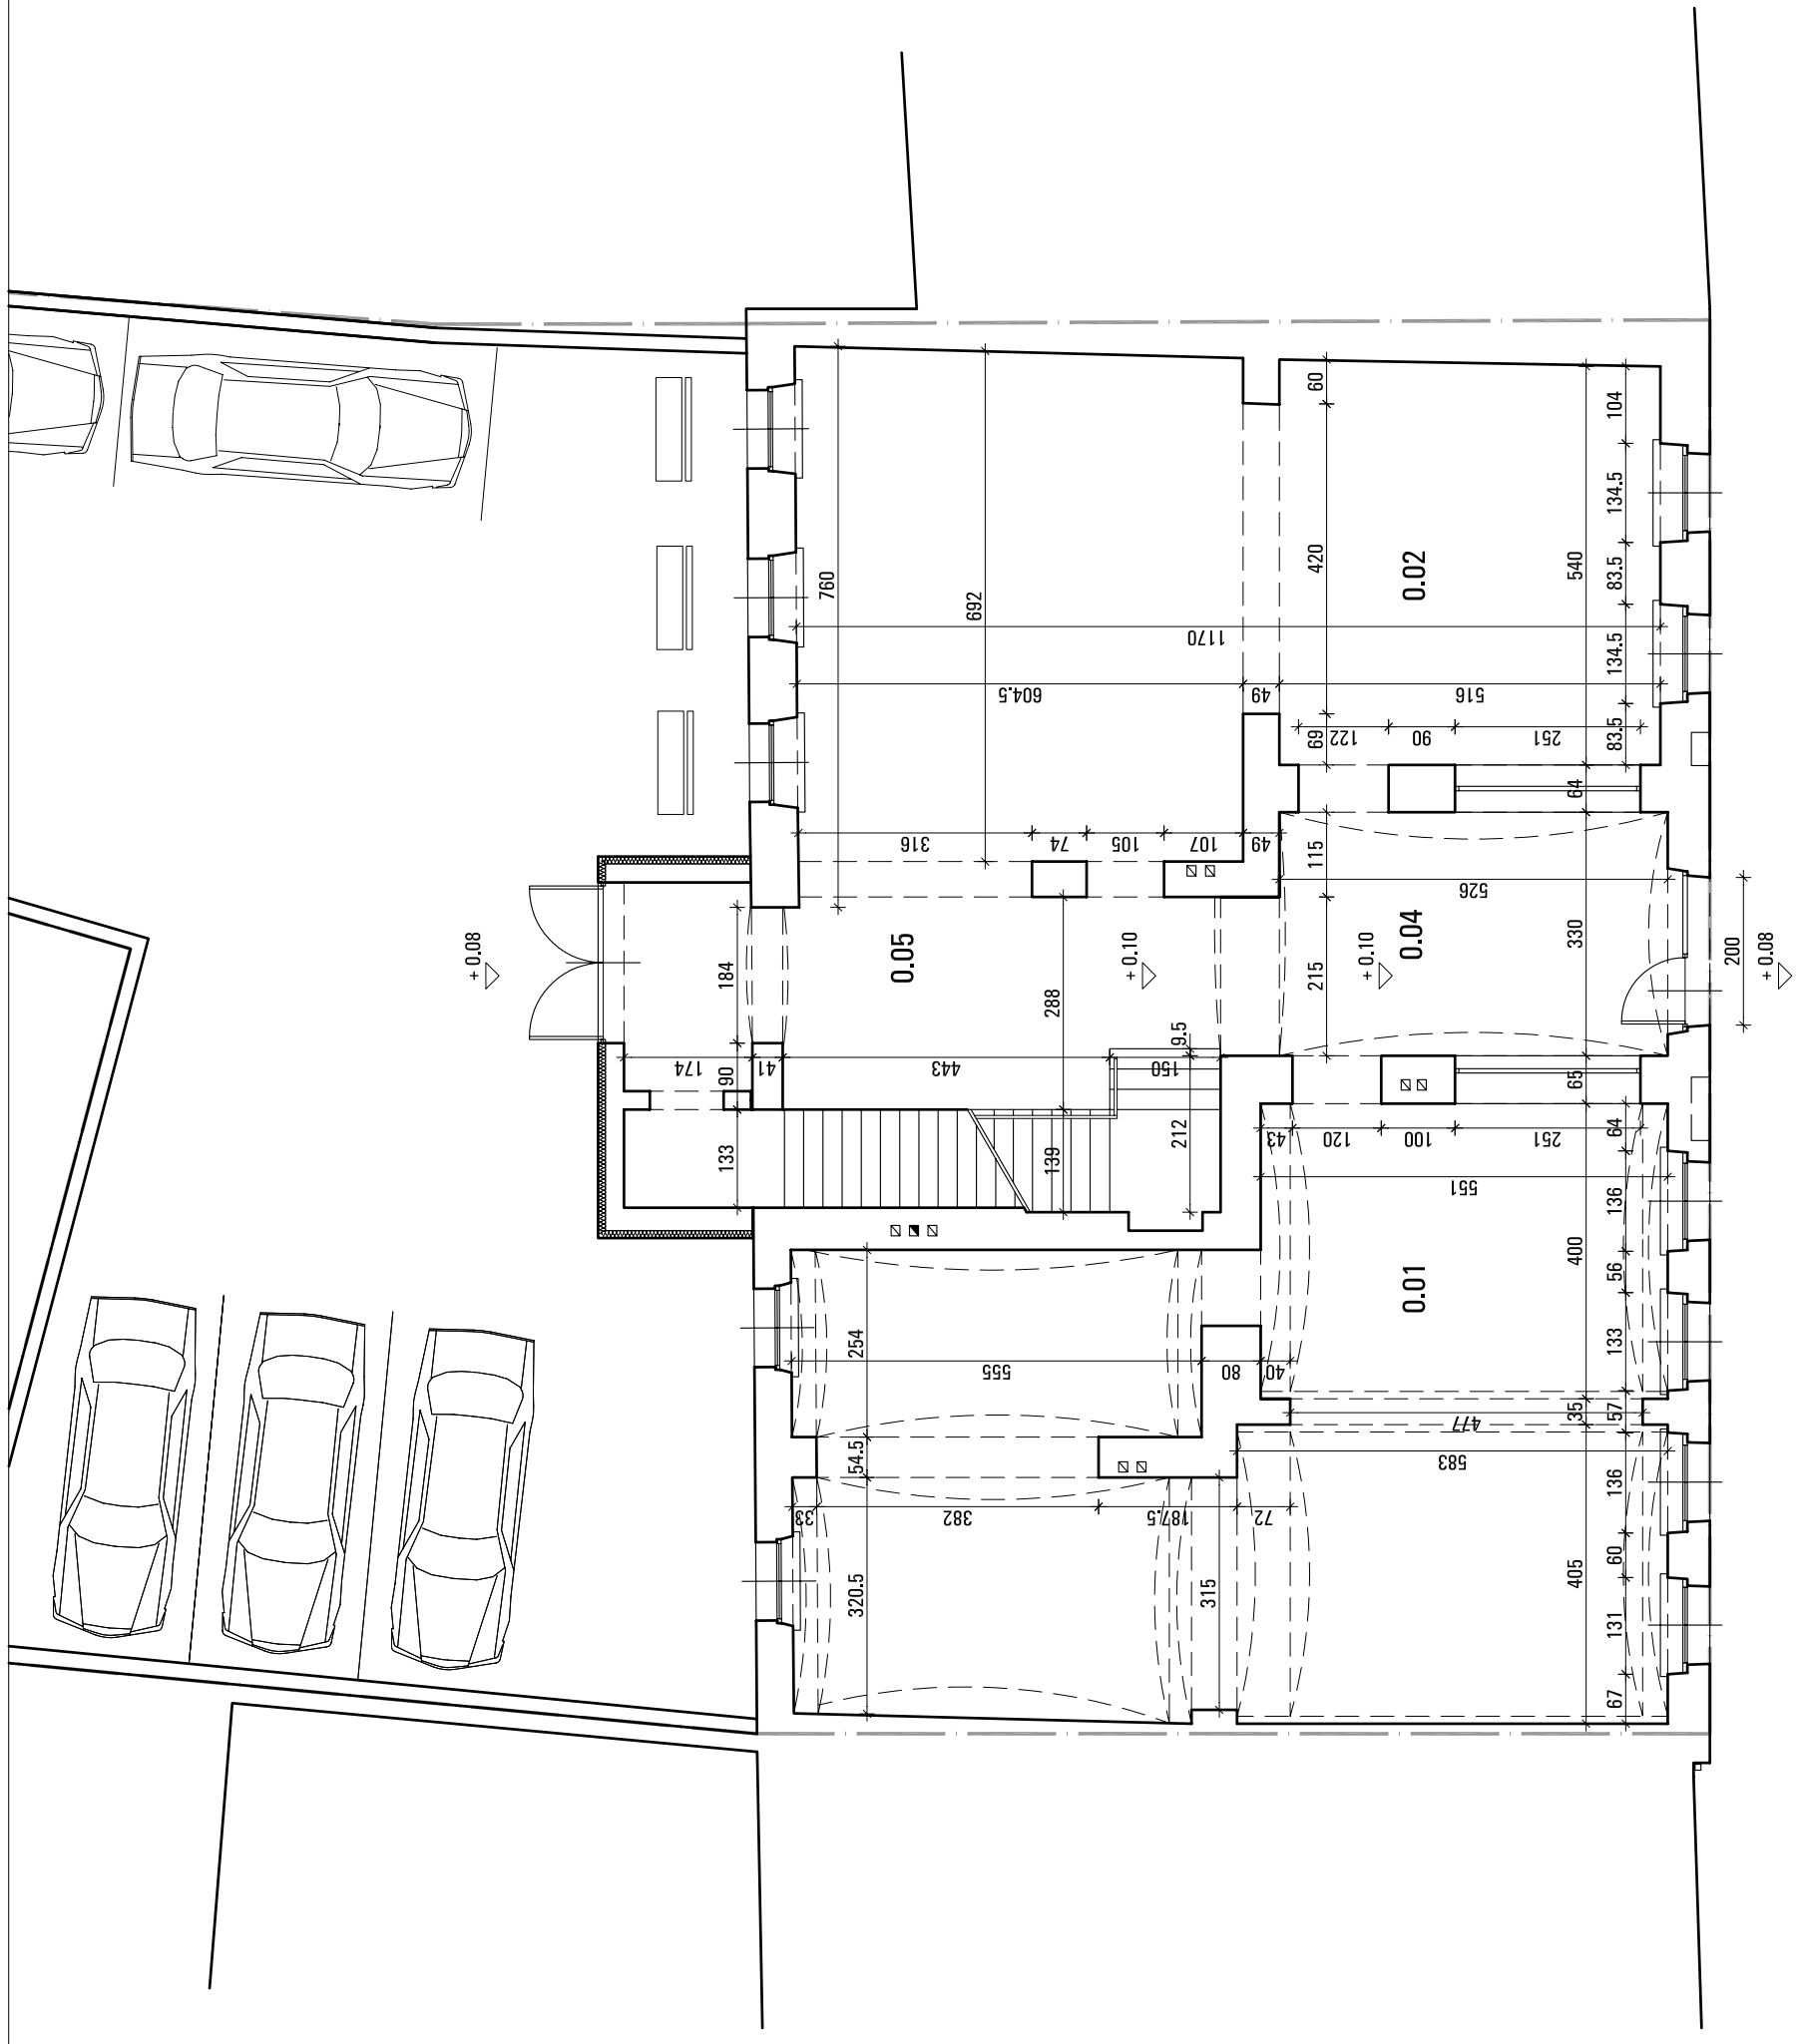

ul. ks. Stojalowskiego